


FÖRKLARINGAR			
BET.	KOMPONENT	STÖRLEK	FÄRBLAG/TP
AD	KOPPLINGSINSTRUMENT	R15	AJ 3606 .361T
AV	EXPANSIONSKÄRL	35/0 8	453225
EXP	EXPANSIONSKÄRL		553257
RV	STRÄPPELIT-JÄ-STUOT		AKA VVS 1PX
TP	RADIATOR MED INBYGGD FINEGRIETING FÖR VÄRMINGEN	m2x1.5	789163
TP	RADIATORINSTRÖMSTÄT	5-21 grC	1489125
VP	FÄRRÄNNKÖROR	KOPPARRÖR	TERMOFANDEL
V51	VÄRME SEKUNDÄR UJUTBYTBARA	SMS 1890	6696119
V52	VÄRME SEKUNDÄR UJUTBYTBARA	KOPPARRÖR	TERMOFANDEL
V53	VÄRME SEKUNDÄR UJUTBYTBART I GRUND	KOPPARRÖR	DW6855 247760
VVX	VÄRMEUTÅKARE FÄRRÄNNKÖR	15557	4818487
			ALFA-LAVAL

LEDNINGARNA ISOLERAS EFFORDERLIGT MED GULF - RÖRSKÄL 7380
 MED TYSKTT AV ALUMINIUMFOLIE
 SÄTTAS IN I EN ISOLERINGSSKIV
 STÄLLAS OISOLERADE TÄPPANNTLEDNINGAR VITA FÄRBLIKSLÄCKADE KOPPARRÖR
 SÄTTILGÅ KOPPLINGSLEDNINGAR TILL RADIATORER-V52-12 I RADIOSÖLÖRER I

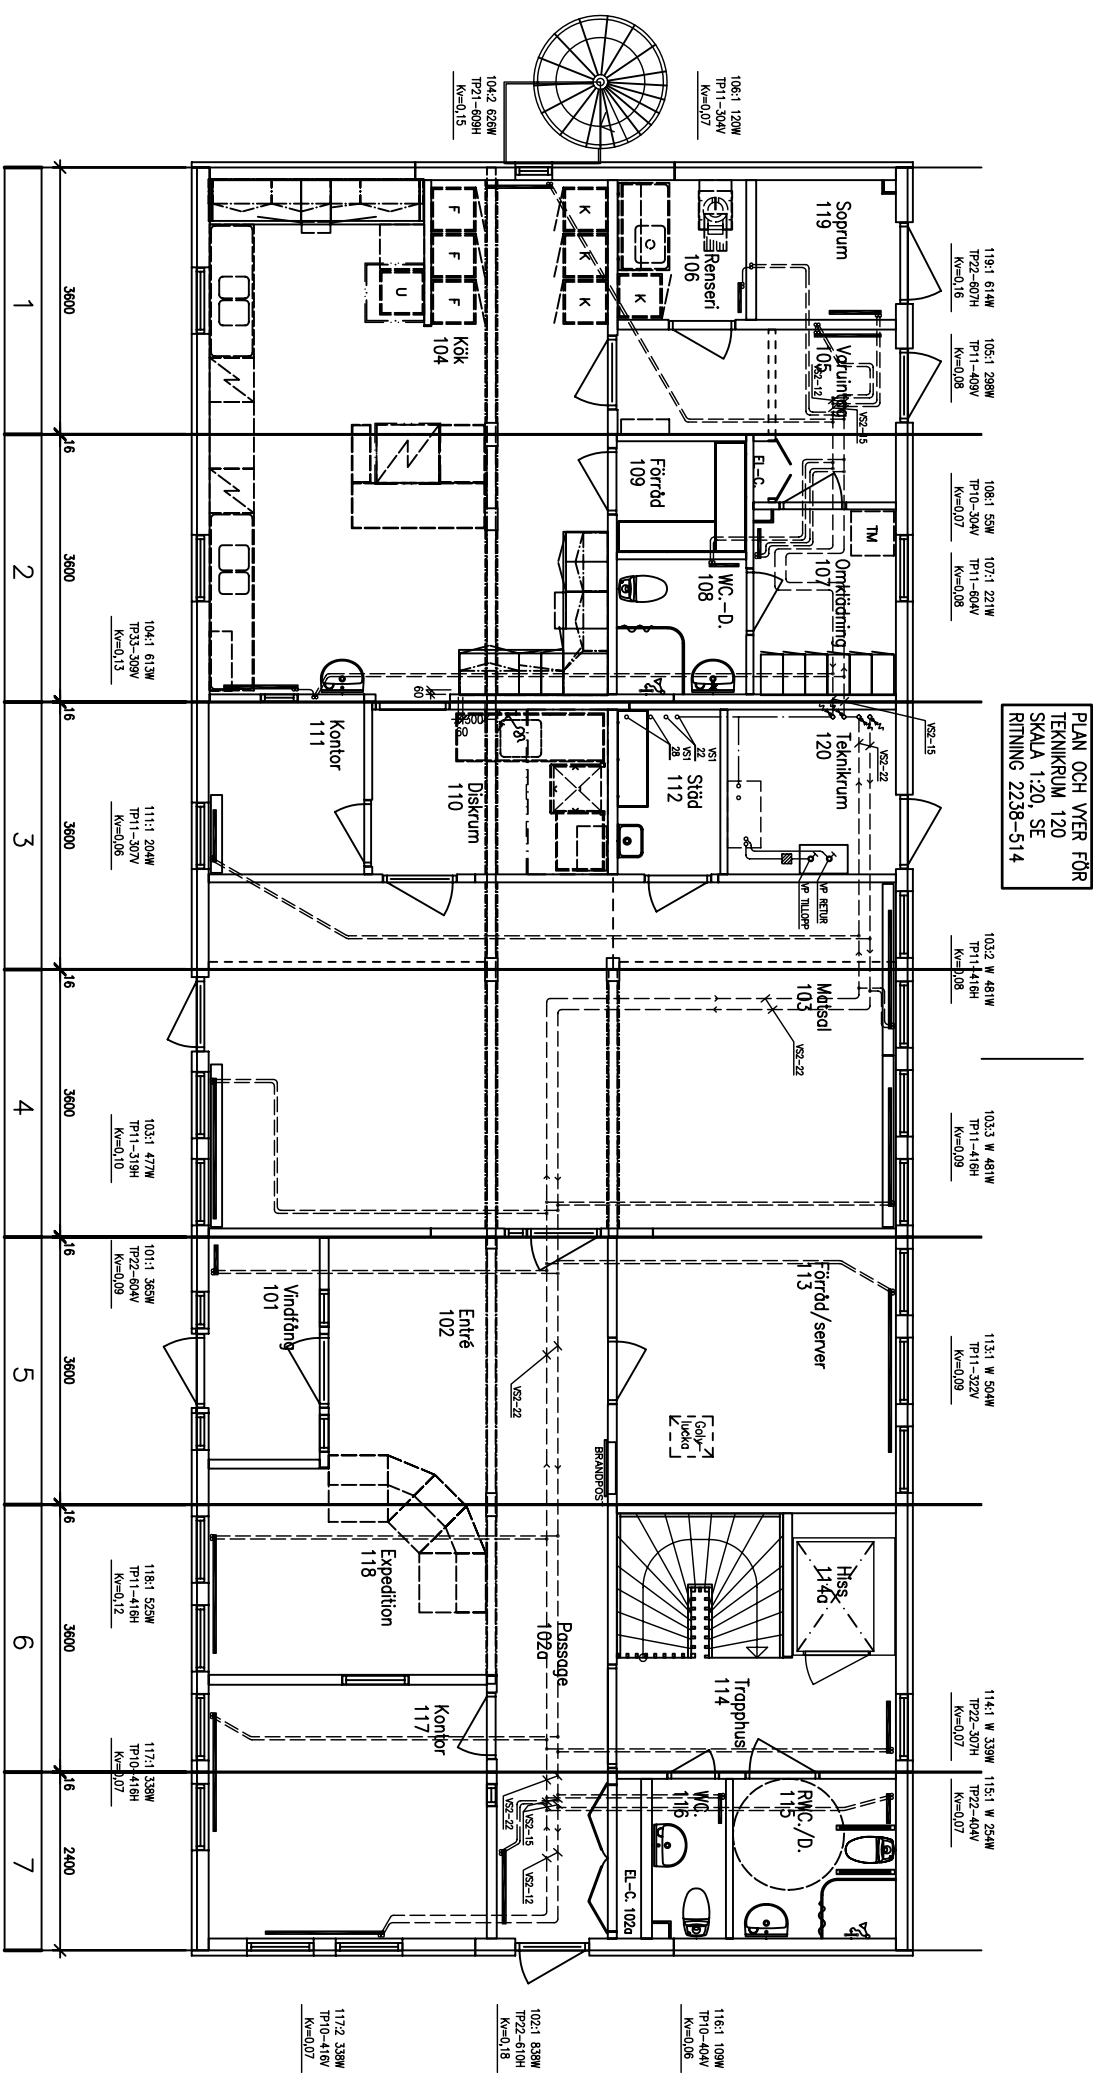

BER	AMT	ANDERSEN JENSEN	SIGN	DATUM
RELATIONSHANDLING 0111119				
NYBYGGN. KONTOR OCH KÖK				
ARBETSMARKNADSENHETEN				
STENUNGSUND K:IN				
 SANDSJÖFORS HUSFABRIK AB, 671 44 SANDSJÖFORS, TEL. 0400-27 40 FAX 0400-27 40 12 - 30707 Information@sandsojorsfabrik.se				
ORDERS NR	9771	RITAD AV	LARSSEN	HANDLAGSBER
DATUM	2001-08-20	ANSVARIG		
PLAN 1				
VÄRME-INSTALLATION				
SCALA		NUMMER		BET
1:50		2238-512		